


Rozpoznacznianie, rozprowadzanie, oraz reprodukcowanie w celu rozpowszechniania i rozbrodzania tego dokumentu wymaga zezwolenia o którym mowa w art. 18 ustawy z dn. 17 maja 1989r. Prawo geodezyjne i kartograficzne (Dz.U. z 2010r. Nr 93 poz. 1287)

STAROSTA PŁOCKI
 Ośrodek Dokumentacji Geodezyjno-Kartograficznej w Wydziale Geodezji i Gospodarki Nieruchomościami Starostwa Powiatowego w Płocku, 09-400 Płock, ul. Bieliska 59.
 W obszarze oznaczonym linią przerywaną dokonano aktualizacji terytorialnej. Dokumenty z pomiaru uzupełniającego przylegają do zasobu powiatowego w dniu 22.02.2011 i zezwiedżonowano pod nr 2818-93/10.
 Niniejsza mapa może służyć do celów projektowych. Projektowane obiekty budowlane wymagające pozwolenia na budowę podlegają wytyczeniu i inwentaryzacji powykonawczej przez jednostki uprawnione do wykonywania prac geodezyjnych.
 Płock dnia 22.06.12

z up. STAROSTY
 mgr Eryka Jabelski
 Inspektor w Wydziale Geodezji i Gospodarki Nieruchomościami

STAROSTA PŁOCKI
 Ośrodek Dokumentacji Geodezyjno-Kartograficznej w Wydziale Geodezji i Gospodarki Nieruchomościami Starostwa Powiatowego w Płocku, 09-400 Płock, ul. Bieliska 59.
 Poświadczam zgodność niniejszego dokumentu z oryginałem przyjętym do państwowego zasobu geodezyjnego i kartograficznego w Ośrodku Dokumentacji Geodezyjno-Kartograficznej w Płocku w dniu 22.02.11
 nr ewidencyjny 2818-93/10
 Płock dnia 22.06.12
 Dr. Szt. 5253/12
 z up. STAROSTY
 Marzenna Dorota Chyczewska
 Inspektor w Wydziale Geodezji i Gospodarki Nieruchomościami

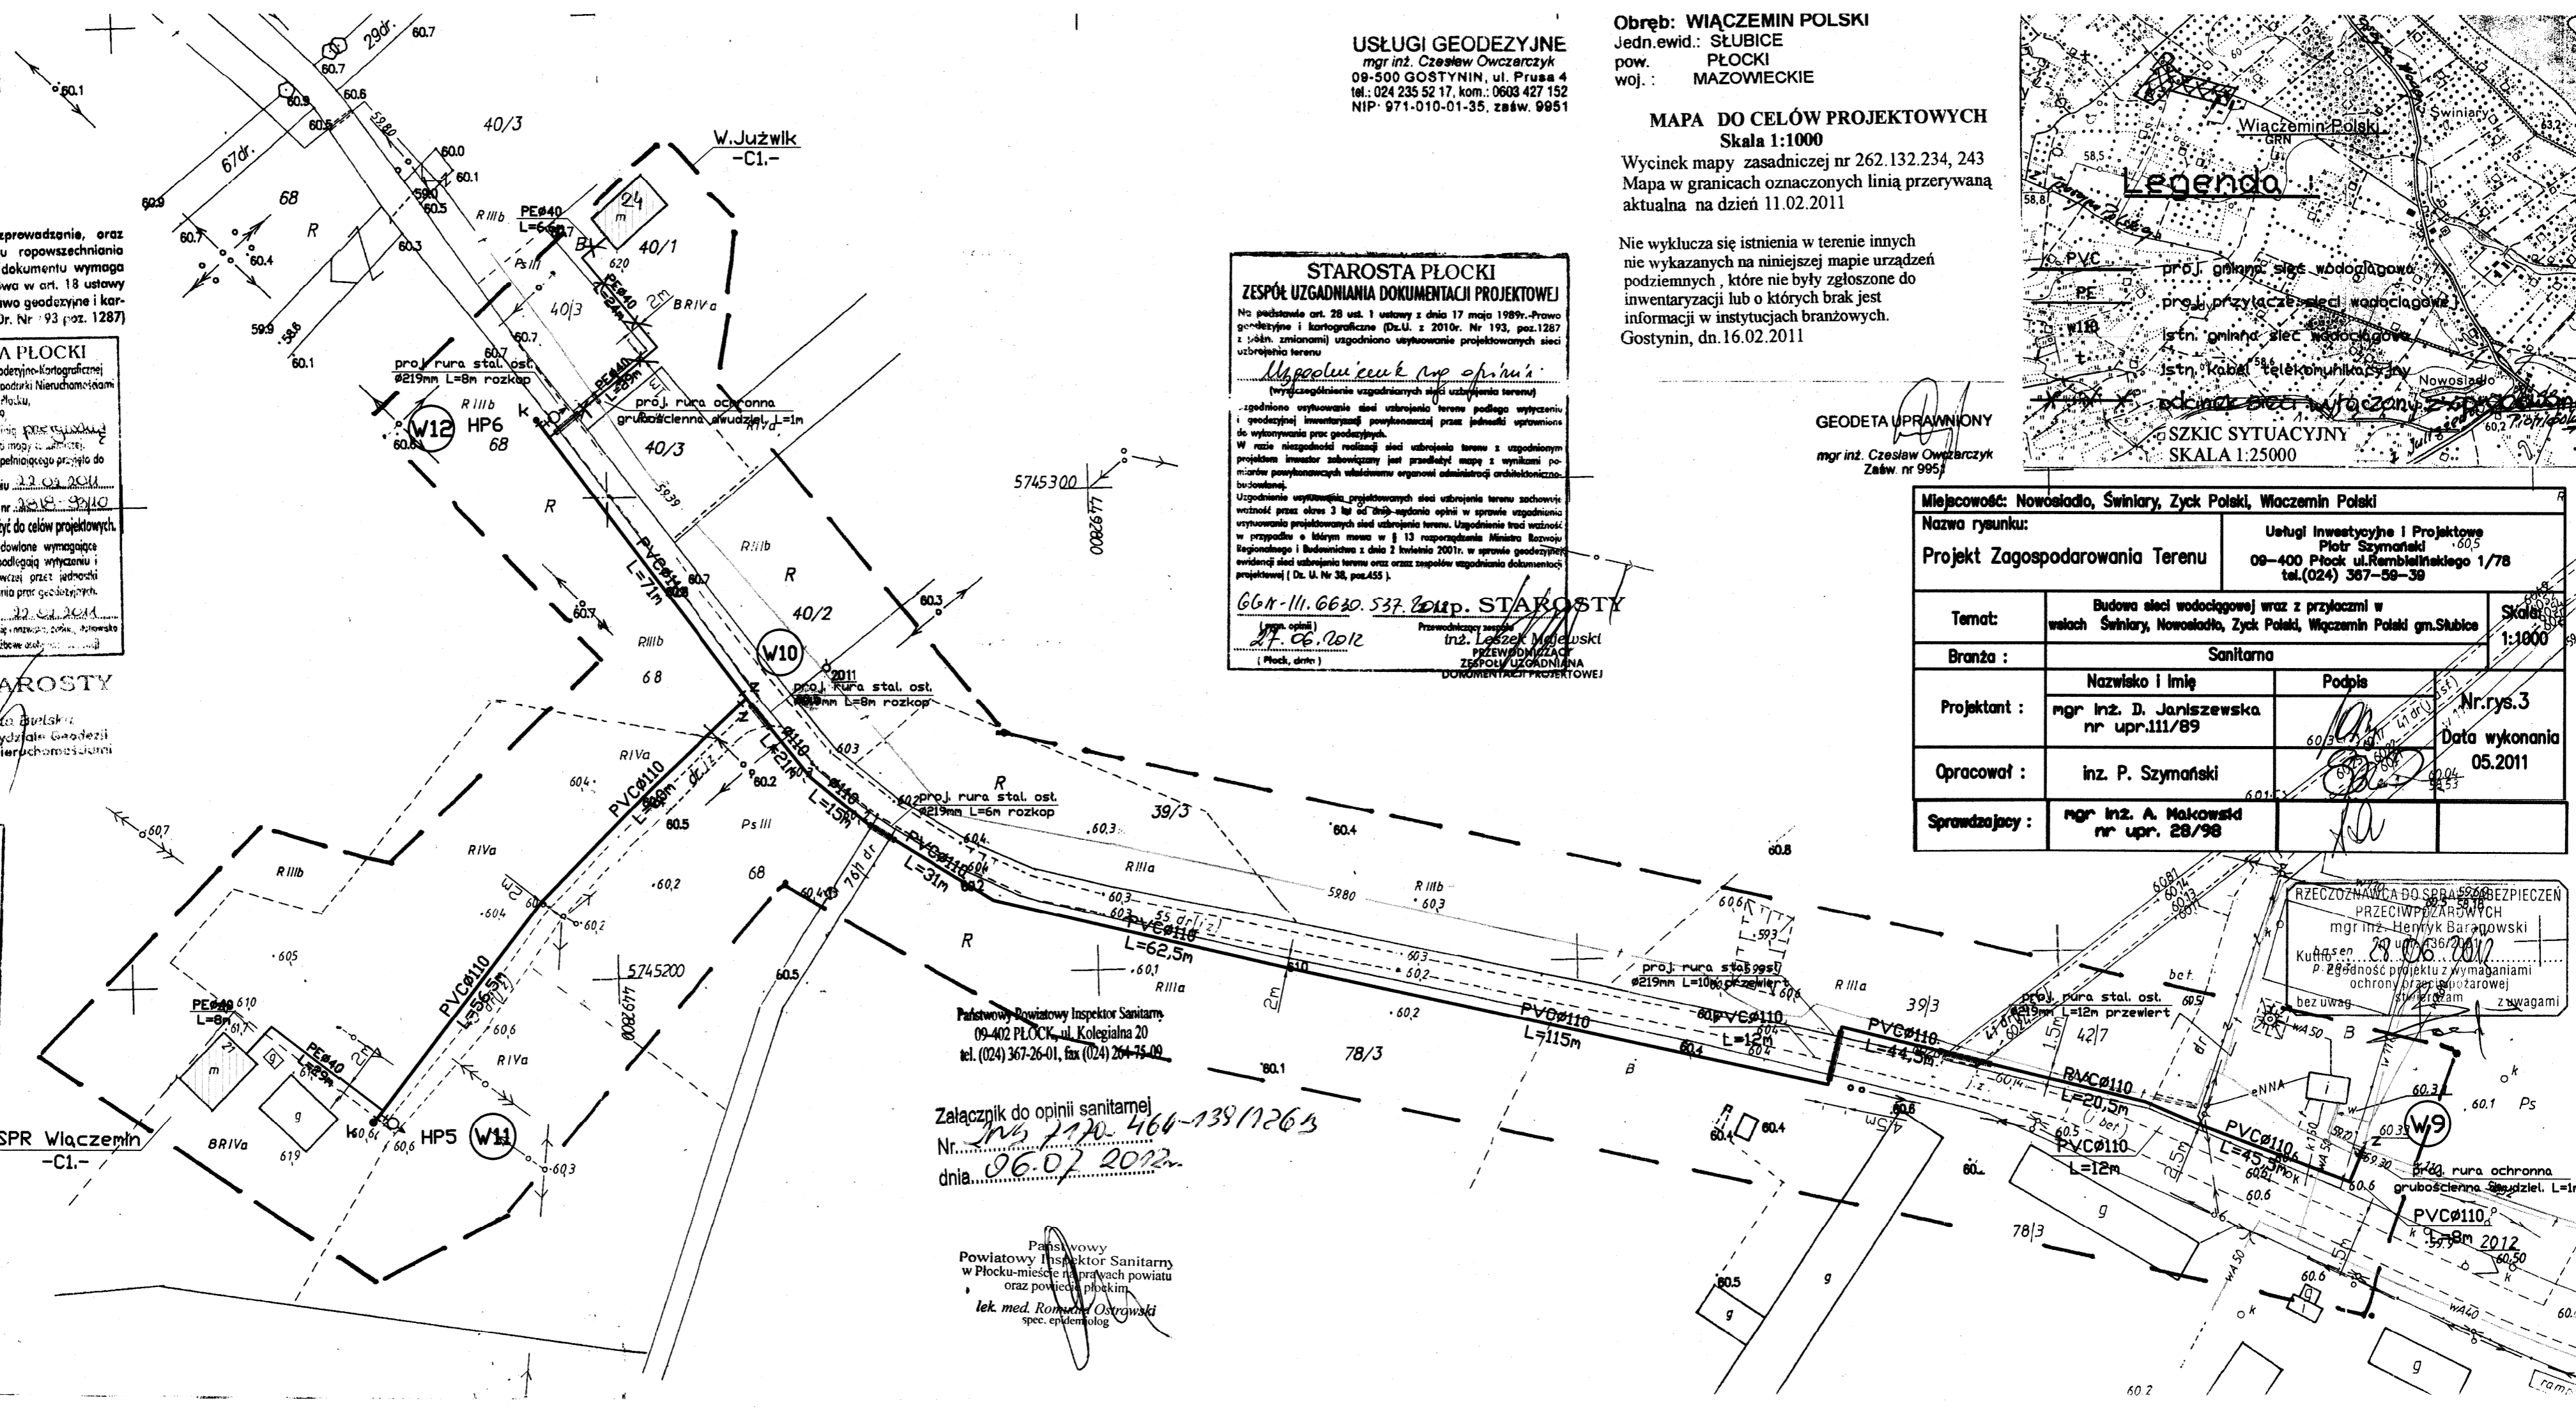


USŁUGI GEODEZYJNE
 mgr inż. Czesław Owczarczyk
 09-500 GOSTYNIN, ul. Prusa 4
 tel.: 024 235 52 17, kom.: 0603 427 152
 NIP: 971-010-01-35, zaśw. 9951

Obręb: WIACZEMIN POLSKI
 Jedn.ewid.: SŁUBICE
 pow. PŁOCKI
 woj.: MAZOWIECKIE

MAPA DO CELÓW PROJEKTOWYCH
 Skala 1:1000

Wycinek mapy zasadniczej nr 262.132.234, 243
 Mapa w granicach oznaczonych linią przerywaną
 aktualna na dzień 11.02.2011

Nie wyklucza się istnienia w terenie innych nie wykazanych na niniejszej mapie urządzeń podziemnych, które nie były zgłoszone do inwentaryzacji lub o których brak jest informacji w instytucjach branżowych.
 Gostynin, dn. 16.02.2011

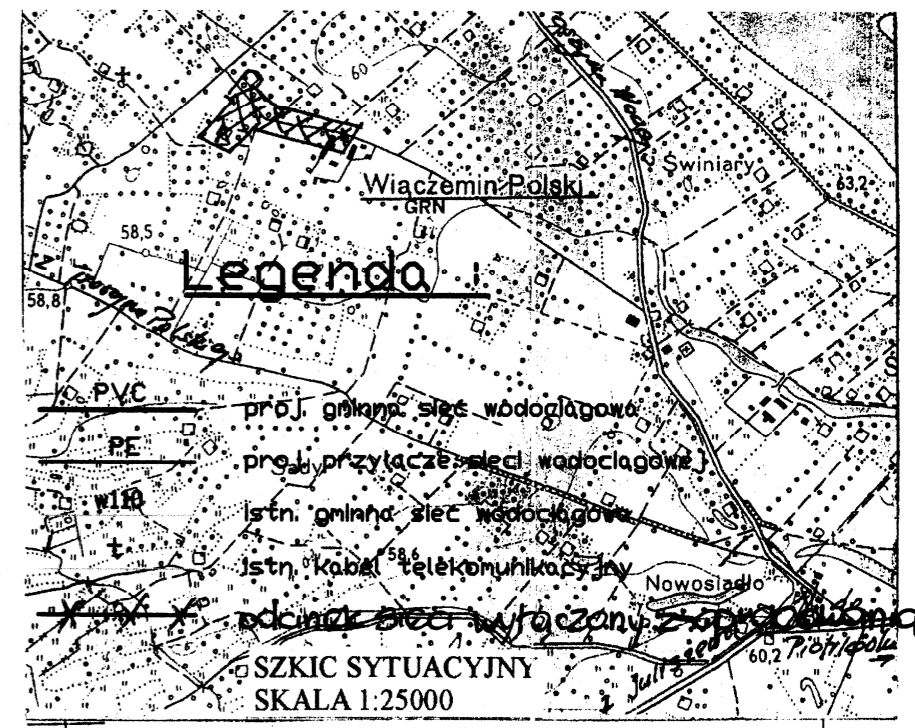

STAROSTA PŁOCKI
ZESPÓŁ UZGADNIANIA DOKUMENTACJI PROJEKTOWEJ
 Na podstawie art. 28 ust. 1 ustawy z dnia 17 maja 1989r. Prawo geodezyjne i kartograficzne (Dz.U. z 2010r. Nr 193, poz.1287 z późn. zmianami) uzgodniono uśrednienie projektowanych sieci uzbrojenia terenu
 (wykazanie uzgodnionych sieci uzbrojenia terenu)
 uzgodniono uśrednienie sieci uzbrojenia terenu podlegającego wytyczeniu i geodezyjnej inwentaryzacji powykonawczej przez jednostki uprawnione do wykonywania prac geodezyjnych.
 W razie niezgodności realizacji sieci uzbrojenia terenu z uzgodnionym projektem inwestor zobowiązany jest przedłożyć mapę z wynikami pomiarów powykonawczych właściwemu organowi administracji architektoniczno-budowlanej.
 Uzgodnienie uśrednienia projektowanych sieci uzbrojenia terenu zachowuje ważność przez okres 3 lat od dnia wydania opinii w sprawie uzgodnienia uśrednienia projektowanych sieci uzbrojenia terenu. Uzgodnienie traci ważność w przypadku o którym mowa w § 13 rozporządzenia Ministra Rozwoju Regionalnego i Budownictwa z dnia 2 kwietnia 2001r. w sprawie geodezyjnej ewidencji sieci uzbrojenia terenu oraz zespół uzgadniania dokumentacji projektowej (Dz. U. Nr 38, poz.455).
 GG.N-111.6620.537.2012. STAROSTY
 Przewodniczący zespołu uzgadniania dokumentacji projektowej
 inż. Łukasz Majewski
 PRZEWODNICZĄCY ZESPÓŁU UZGADNIANIA DOKUMENTACJI PROJEKTOWEJ

GEODETA UPRAWNIONY
 mgr inż. Czesław Owczarczyk
 Zaśw. nr 9951

Miejscowość: Nowosiadło, Swiniry, Zyczk Polski, Wiaczemin Polski		
Nazwa rysunku: Projekt Zagospodarowania Terenu		Usługi inwestycyjne i Projektowe Piotr Szymański 09-400 Płock ul. Rembielińskiego 1/78 tel.(024) 367-59-39
Temat:	Budowa sieci wodociągowej wraz z przyłączami w wsiach Swiniry, Nowosiadło, Zyczk Polski, Wiaczemin Polski gm.Słubice	Skala: 1:1000
Branża:	Sanitarna	
Projektant:	Nazwisko i Imię mgr inż. D. Janiszewska nr upr.111/89	Podpis <i>[Signature]</i> Nr.rys.3
Opracował:	inż. P. Szymański	Data wykonania 05.2011
Sprawdzający:	mgr inż. A. Makowski nr upr. 28/98	

Państwowy Powiatowy Inspektor Sanitarny
 tel. (024) 367-26-01, fax (024) 264-75-09

Załącznik do opinii sanitarnej
 Nr. 2110-464-139/2012
 dnia 06.07.2012

Państwowy Powiatowy Inspektor Sanitarny w Płocku-mieście na prawach powiatu oraz powiatu płockim
 lek. med. Roman Ostrowski
 spec. epidemiolog

RZECZOZNAWCA DO SPRAW BEZPIECZEŃ PRZECIWPÓŻAROWYCH
 mgr inż. Henryk Baranowski
 Kuffen 20 ul. 36/20
 P. zgodność projektu z wymaganiami ochrony przeciwpożarowej
 bez uwag z uwagami